



1081500.00

589350.00

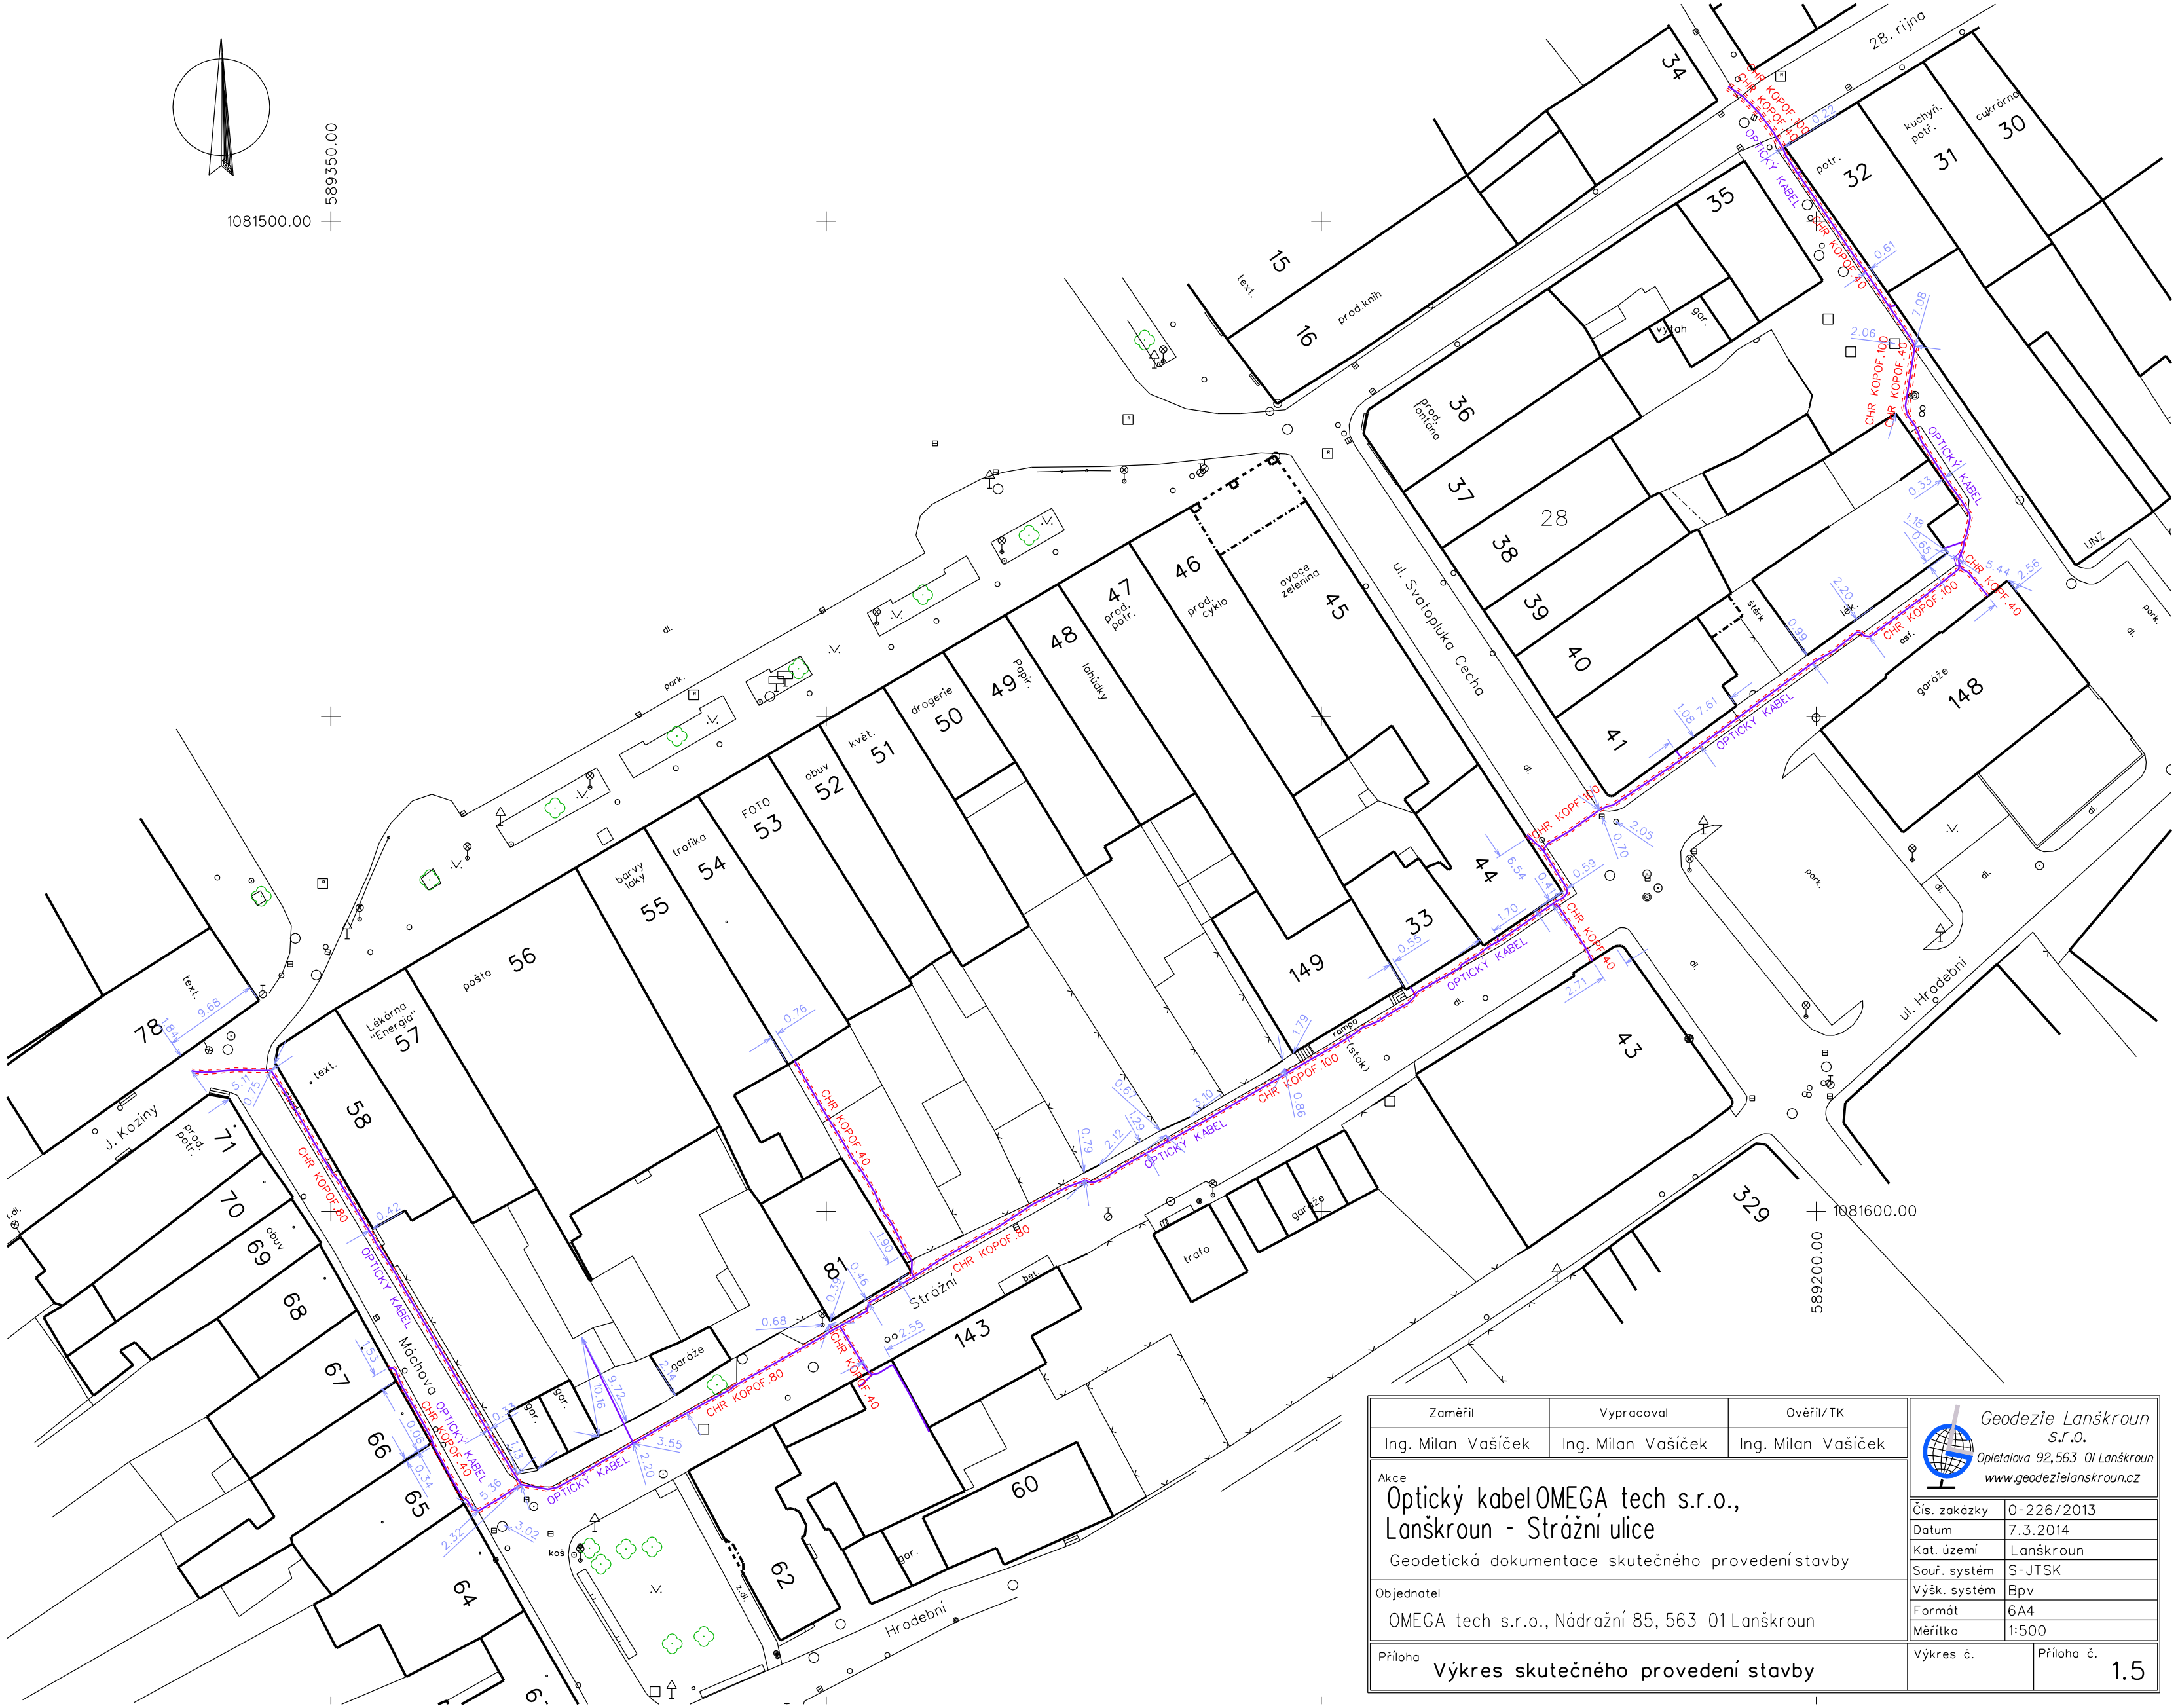

Zaměřil	Vypracoval	Ověřil/TK
Ing. Milan Vašíček	Ing. Milan Vašíček	Ing. Milan Vašíček
Akce Optický kabel OMEGA tech s.r.o., Lanškroun - Strážní ulice Geodetická dokumentace skutečného provedení stavby		
Objednatel OMEGA tech s.r.o., Nádražní 85, 563 01 Lanškroun		
Průloha Výkres skutečného provedení stavby		
 Geodezie Lanškroun s.r.o. Opletalova 92, 563 01 Lanškroun www.geodezie.lanskroun.cz		
Čís. zakázky	0-226/2013	
Datum	7.3.2014	
Kat. území	Lanškroun	
Souř. systém	S-JTSK	
Výšk. systém	Bpv	
Formát	6A4	
Měřítko	1:500	
Výkres č.	Průloha č.	
		1.5